

# DOKUMENTACJA POWYKONAWCZA

ALSTAL GRUPA BUDOWLANA Sp. z o.o. Sp. k.  
Kierownik Budowy

mgr inż. Robert Zawadzki  
Upr. bud. Nr ewid.: LOD/0041/OWOK/03

Szkic inwentaryzacji powierzchni użytkowej mieszkania

Łódź, Al. Marsz. J. Piłsudskiego 37

2 piętro

Mieszkanie nr 31 (2.20)

SZKIC LOKALIZACYJNY




Rzut 2 piętra



Lokal nr 31	Pomieszczenie	Powierzchnia
31.0	Komunikacja	2,10
31.1	Salon z aneksem	22,06
31.2	Pokój	13,24
31.3	Łazienka	5,41
31.4	Garderoba	2,53
Suma		45,34 m <sup>2</sup>

RZUT LOKALU

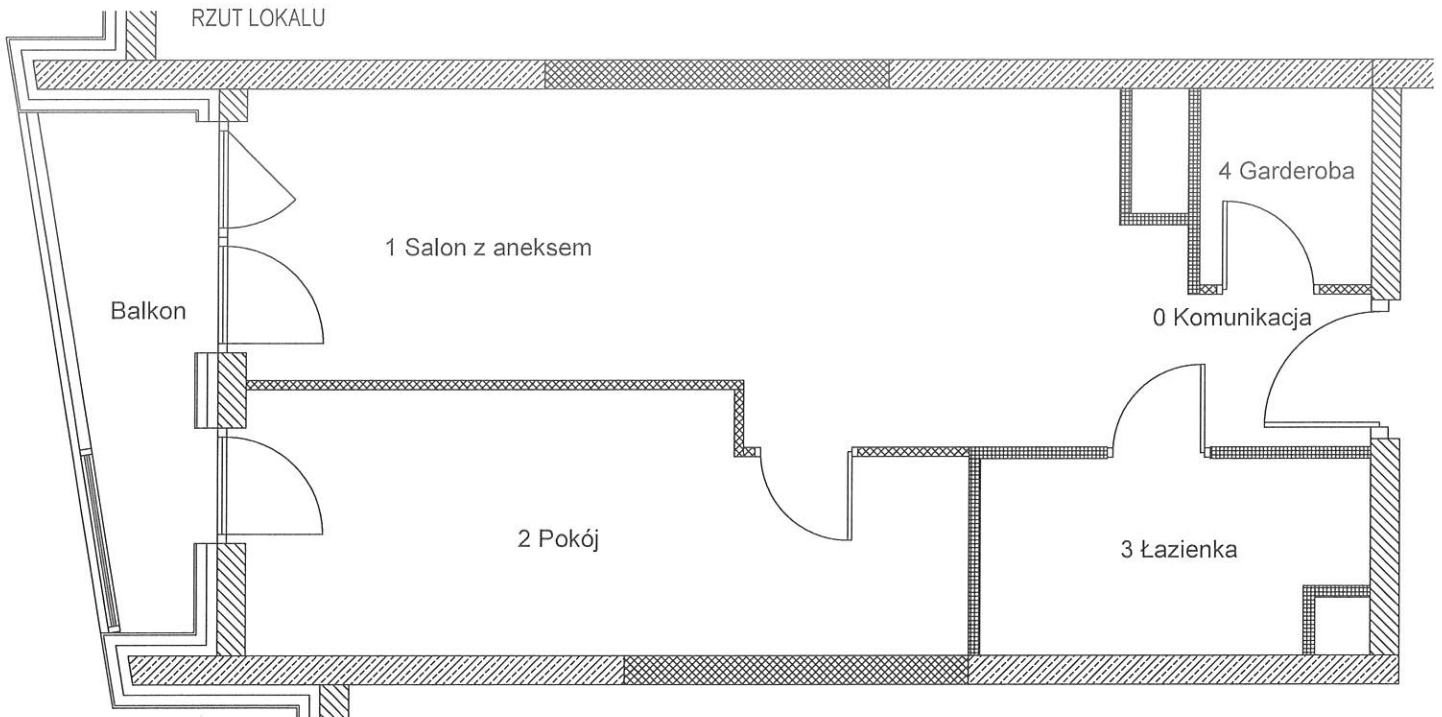

W świetle art. 2 ust. 2 ustawy z dnia 24 czerwca 1994r. o własności lokali (Dz. U. poz 737 z 2019r.) lokal mieszkalny 31 (2.20) usytuowany na 2 piętrze w budynku przy Al. Marsz. J. Piłsudskiego 37 w Łodzi jest samodzielnym lokalem i pod względem technicznym spełnia wymogi stawiane pomieszczeniom przeznaczonym na stały pobyt dla ludzi. Numeracja budynku jest zgodna z ewidencją gruntów i budynków Miasta Łodzi prowadzoną przez LOG w Łodzi.

Powierzchnia użytkowa lokalu została obliczona na podstawie bezpośredniego pomiaru i jest zgodna z Ustawą z dnia 21 czerwca 2001 r. o ochronie praw lokatorów, mieszkaniowym zasobie gminy i o zmianie Kodeksu cywilnego oraz Normą PN-ISO 9836:1997, przy pomocy programu GStarCAD 2011.

<p>Usługi Geodezyjno-Kartograficzne</p> <p><b>g e o d e s y j a</b></p> <p>Sylwester Gronostaj</p> <p>ul. Nagórzycka 62/64, 97-200 Tomaszów Maz. tel. 609-15-88-11</p>	<p>Obiekt:</p> <p>Al. J. Piłsudskiego 37</p> <p>2 piętro</p>	<p>Szkic nr</p>	<p>Pomierzył: <b>GEODETA WYKONAWCZY</b></p> <p>mgr inż. Sylwester Gronostaj Nr upr. GUCIK 19172</p>	<p>Potwierdził wykonanie prac i odbiór kopii:</p>
	<p>L.k.s.rob.:</p>	<p>Data: 09.2025</p> <p>Sprawił:</p>	<p>Data:</p>	