

# DOKUMENTACJA POWYKONAWCZA


Szkic inwentaryzacji powierzchni użytkowej mieszkania

Łódź, Al. Marsz. J. Piłsudskiego 37  
4 piętro  
Mieszkanie nr 73 (4.20)

ALSTAL GRUPA BUDOWLANA Sp. z o.o. Sp. k.  
Kierownik Budowy

mgr inż. Robert Zawadzki  
Upr. bud. Nr ewid. LOD/0041/OWOK/03

SZKIC LOKALIZACYJNY

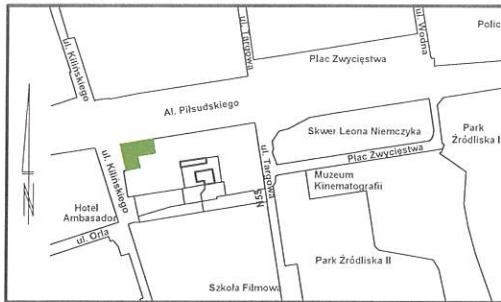


Rzut 4 piętra



Lokal nr 73	Pomieszczenie	Powierzchnia
73.0	Komunikacja	2,09
73.1	Salon z aneksem	22,19
73.2	Pokój	13,15
73.3	Łazienka	5,39
73.4	Garderoba	2,52
Suma		45,34 m <sup>2</sup>

RZUT LOKALU

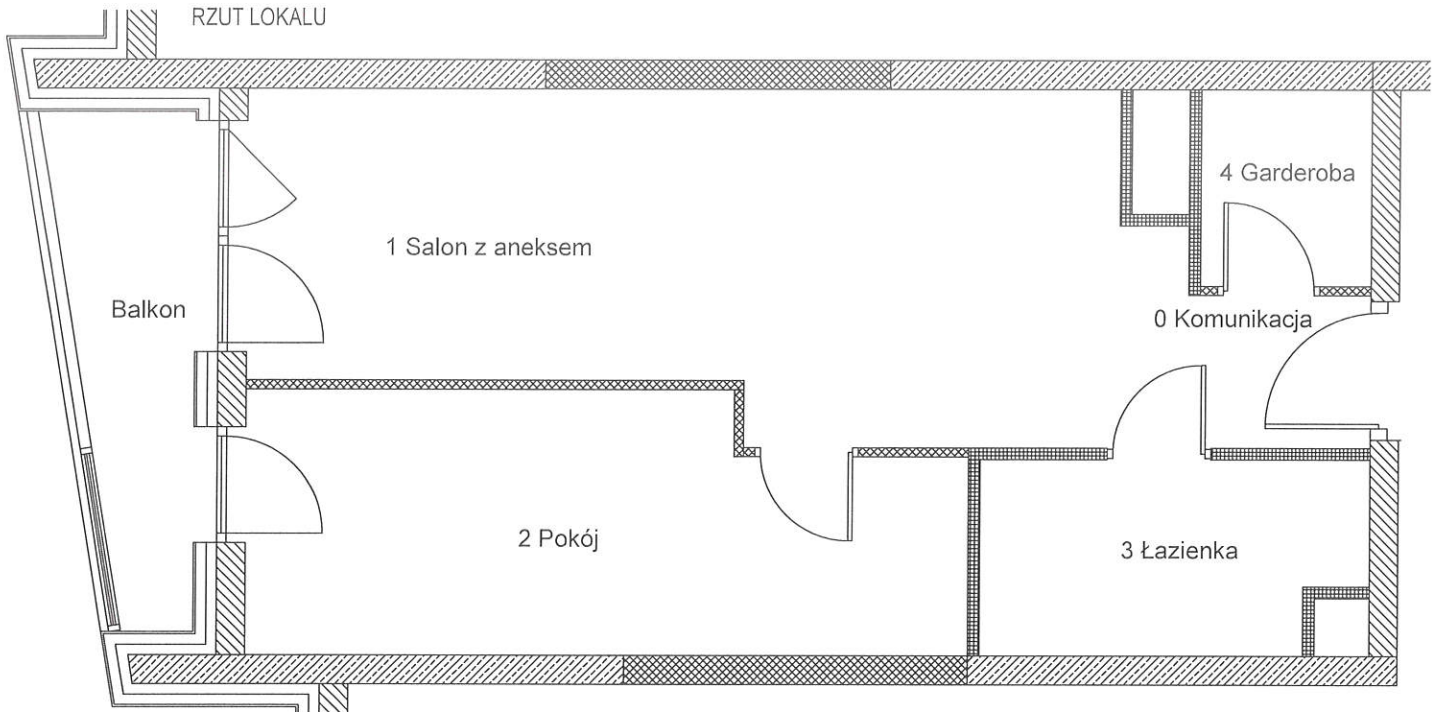

W świetle art. 2 ust. 2 ustawy z dnia 24 czerwca 1994r. o własności lokali (Dz. U. poz 737 z 2019r.) lokal mieszkalny 73 (4.20) usytuowany na 4 piętrze w budynku przy Al. Marsz. J. Piłsudskiego 37 w Łodzi jest samodzielnym lokalem i pod względem technicznym spełnia wymogi stawiane pomieszczeniom przeznaczonym na stały pobyt dla ludzi. Numeracja budynku jest zgodna z ewidencją gruntów i budynków Miasta Łodzi prowadzoną przez LOG w Łodzi.

Powierzchnia użytkowa lokalu została obliczona na podstawie bezpośredniego pomiaru i jest zgodna z Ustawą z dnia 21 czerwca 2001 r. o ochronie praw lokatorów, mieszkaniowym zasobie gminy i o zmianie Kodeksu cywilnego oraz Normą PN-ISO 9836:1997, przy pomocy programu GStarCAD 2011.

<p>Usługi Geodezyjno-Kartograficzne</p> <p><b>Geo+cel</b></p> <p>Sylwester Gronostaj</p> <p>ul. Nagórzycka 62/64, 97-200 Tomaszów Maz. tel. 609-15-88-11</p>	<p>Obiekt:</p> <p>Al. J. Piłsudskiego 37</p> <p>4 piętro</p>	<p>Szkic nr</p>	<p>Pomierzyl:</p> <p><b>GEODETA STRAWIMIONY</b></p> <p>mgr inż. Sylwester Gronostaj</p> <p>Upr. bud. GUCIK 19172</p>	<p>Potwierdził wykonanie prac i odbiór kopii:</p>
	<p>L.k.s.rob.:</p>	<p>Data: 09.2023</p> <p>Sprawdził:</p> <p>Data:</p>		